


LINDEAGER

OMRÅDE 1

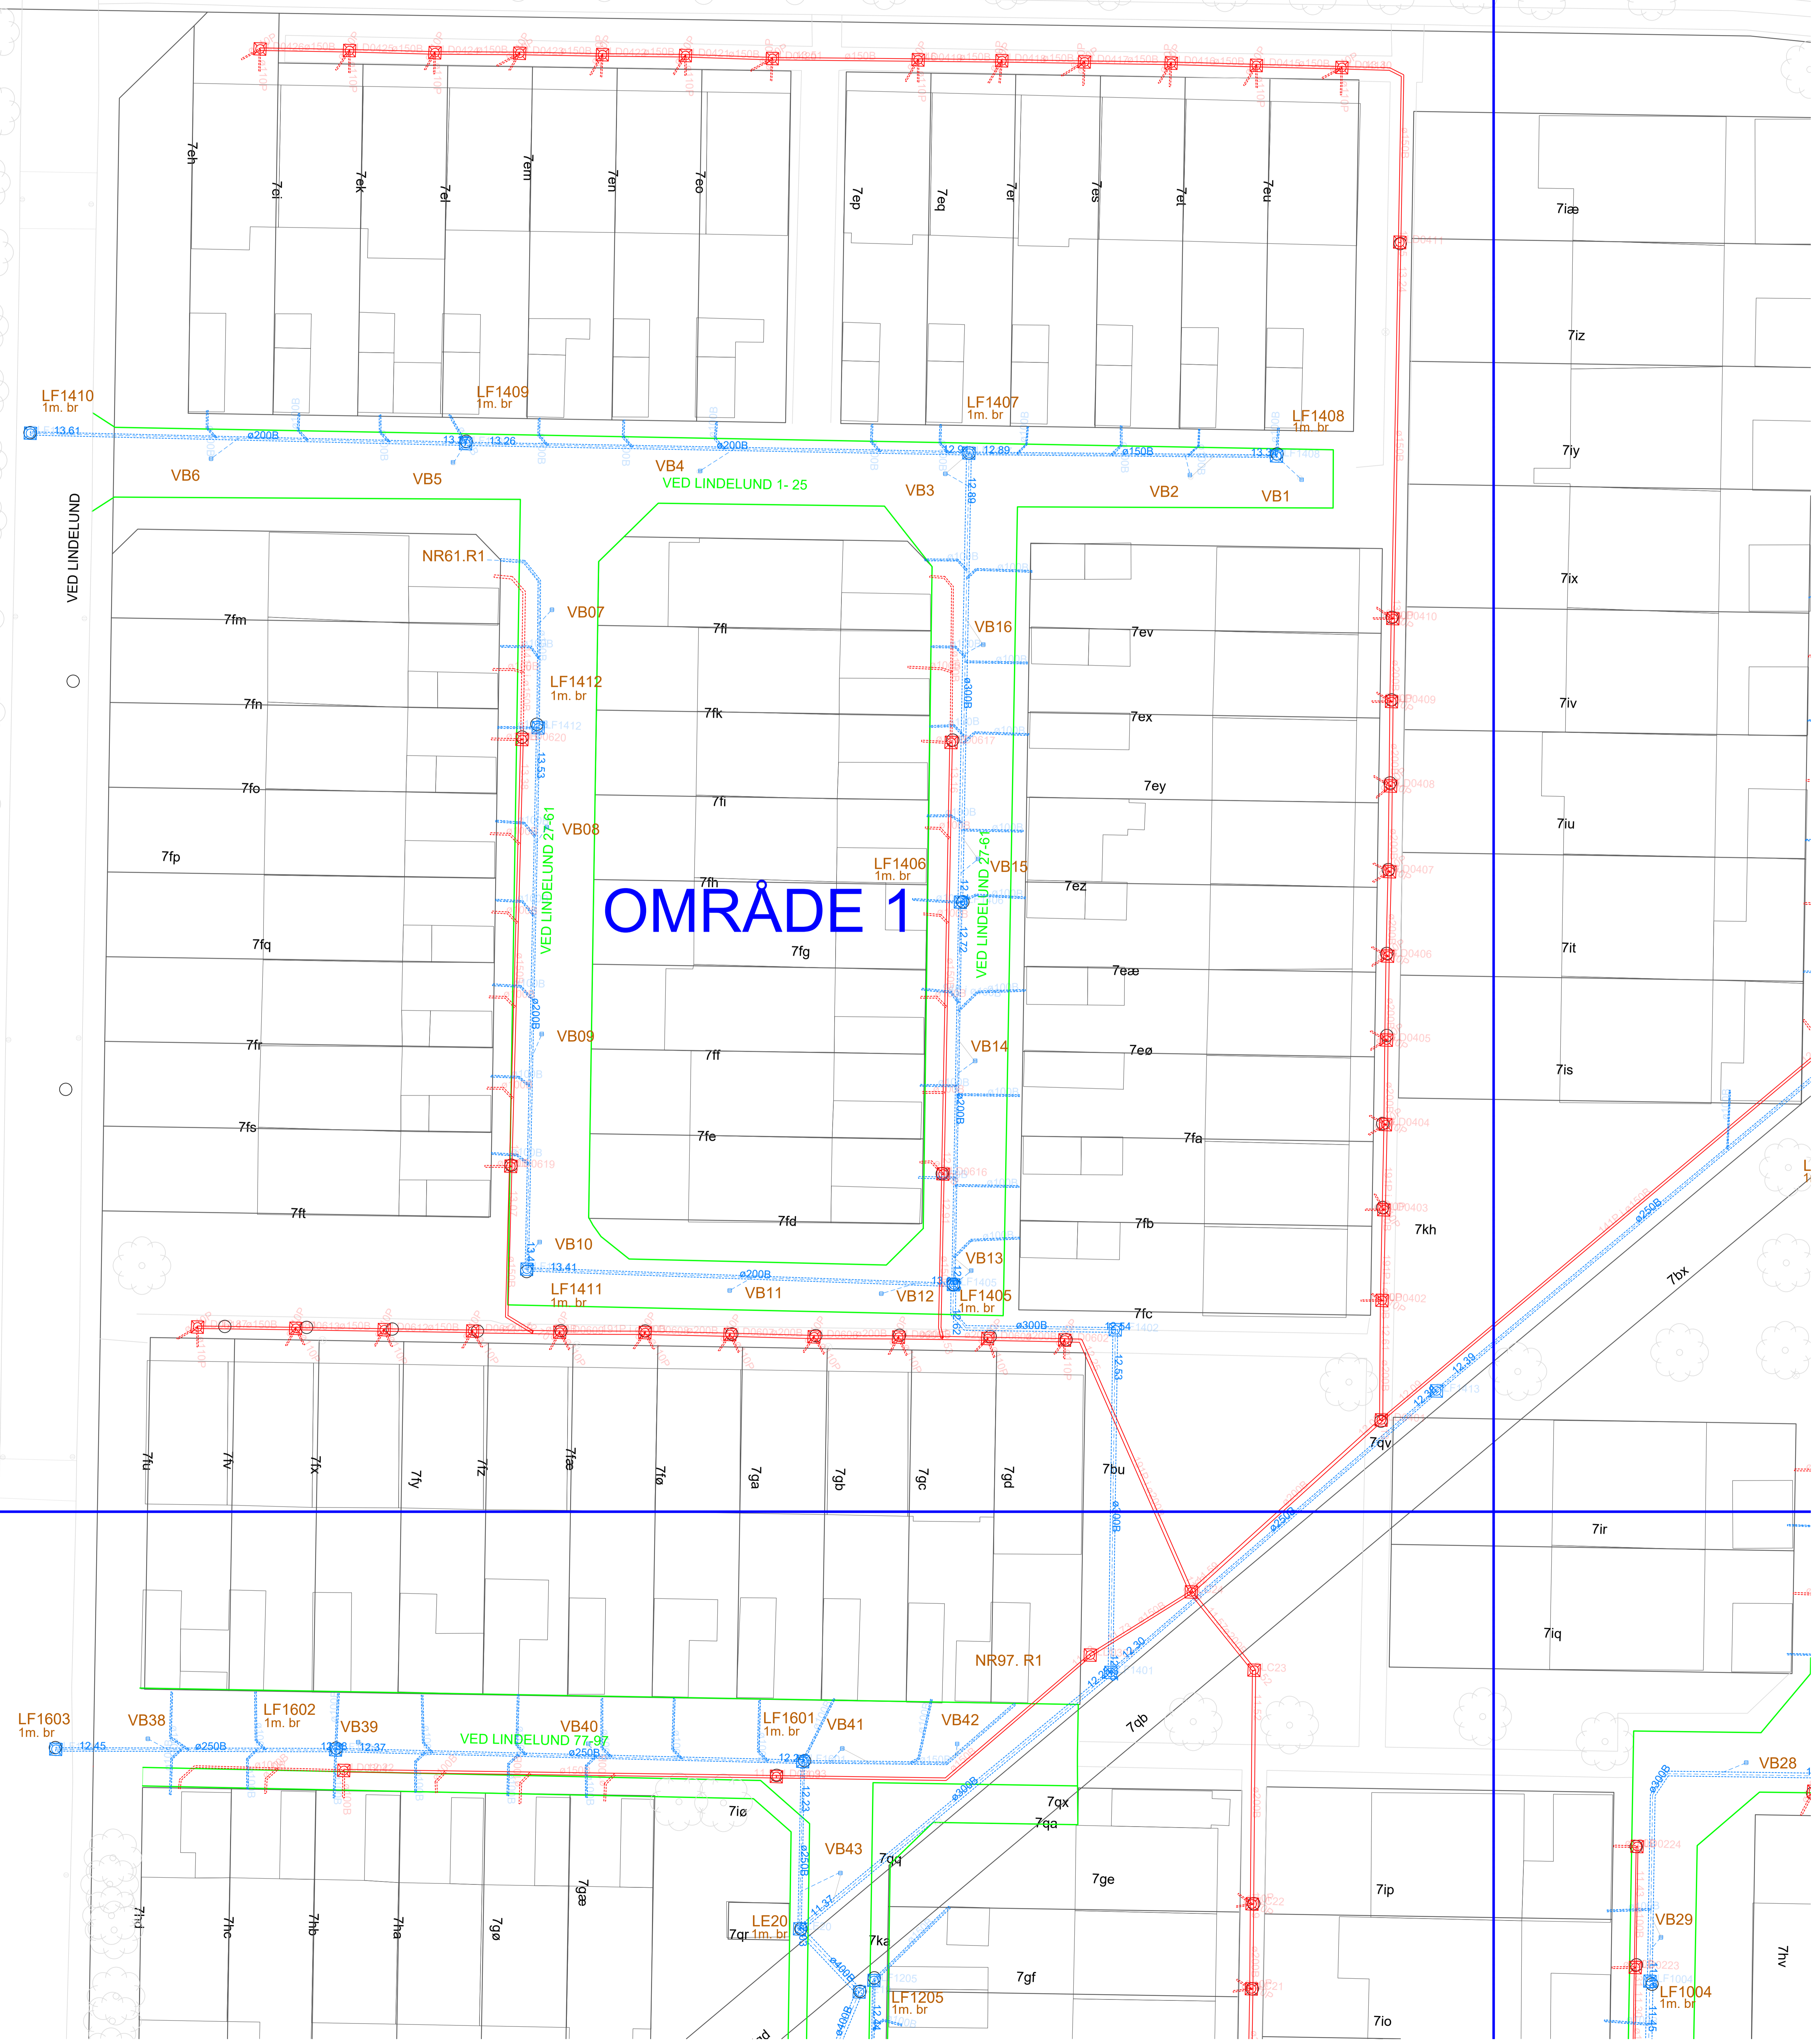

Signaturforklaring

- Område indeling
- Regnvand
- Spildevand
- Entreprise afgrænsning
- BRN Regnvandbrand
- BRV Regnvandbrand
- VB Vagbrand
- Blis Brand

Noter:
 Alle mål kontrolleres på stedet
 A BRND NR. TILFØJET, TILRETRET EFTER TV. SIGNATUR TILFØJET
 REV. REV. BESKRIVELSE.

SITUATIONSPLAN, KLOAK - OMRÅDE 1 121070_N104_ZKLOAK

15.05.2022 SLA AAM
 VERSIONSDATO: SIGN: GOODK

TERMIN: SIGN: AAM
 EKISTERENDE FORHOLD: GODKENDT AF: PPH
 SAGS-NR: 121070 MÅL: FORRETE LODGIVELSESDATO: 2022-01-26

VVM/SH-ED/PROJEKTNAVN: DRU/Planlægning af nye, Ved Lindelund 2025 Brandby
 BYGGERE: GF Lindelund, Ved Lindelund, 2025 Brandby
 PLAN: 2105_11_N104_ZKLOAK.dwg
 ■ INGENIØRER: HARTVIG CONSULT Lynggårdsvej 15 DK-4000 Roskilde E-mail: hc@hartvigconsult.dk TEL: +4546325952
 © Copyright Hartvig Consult APS