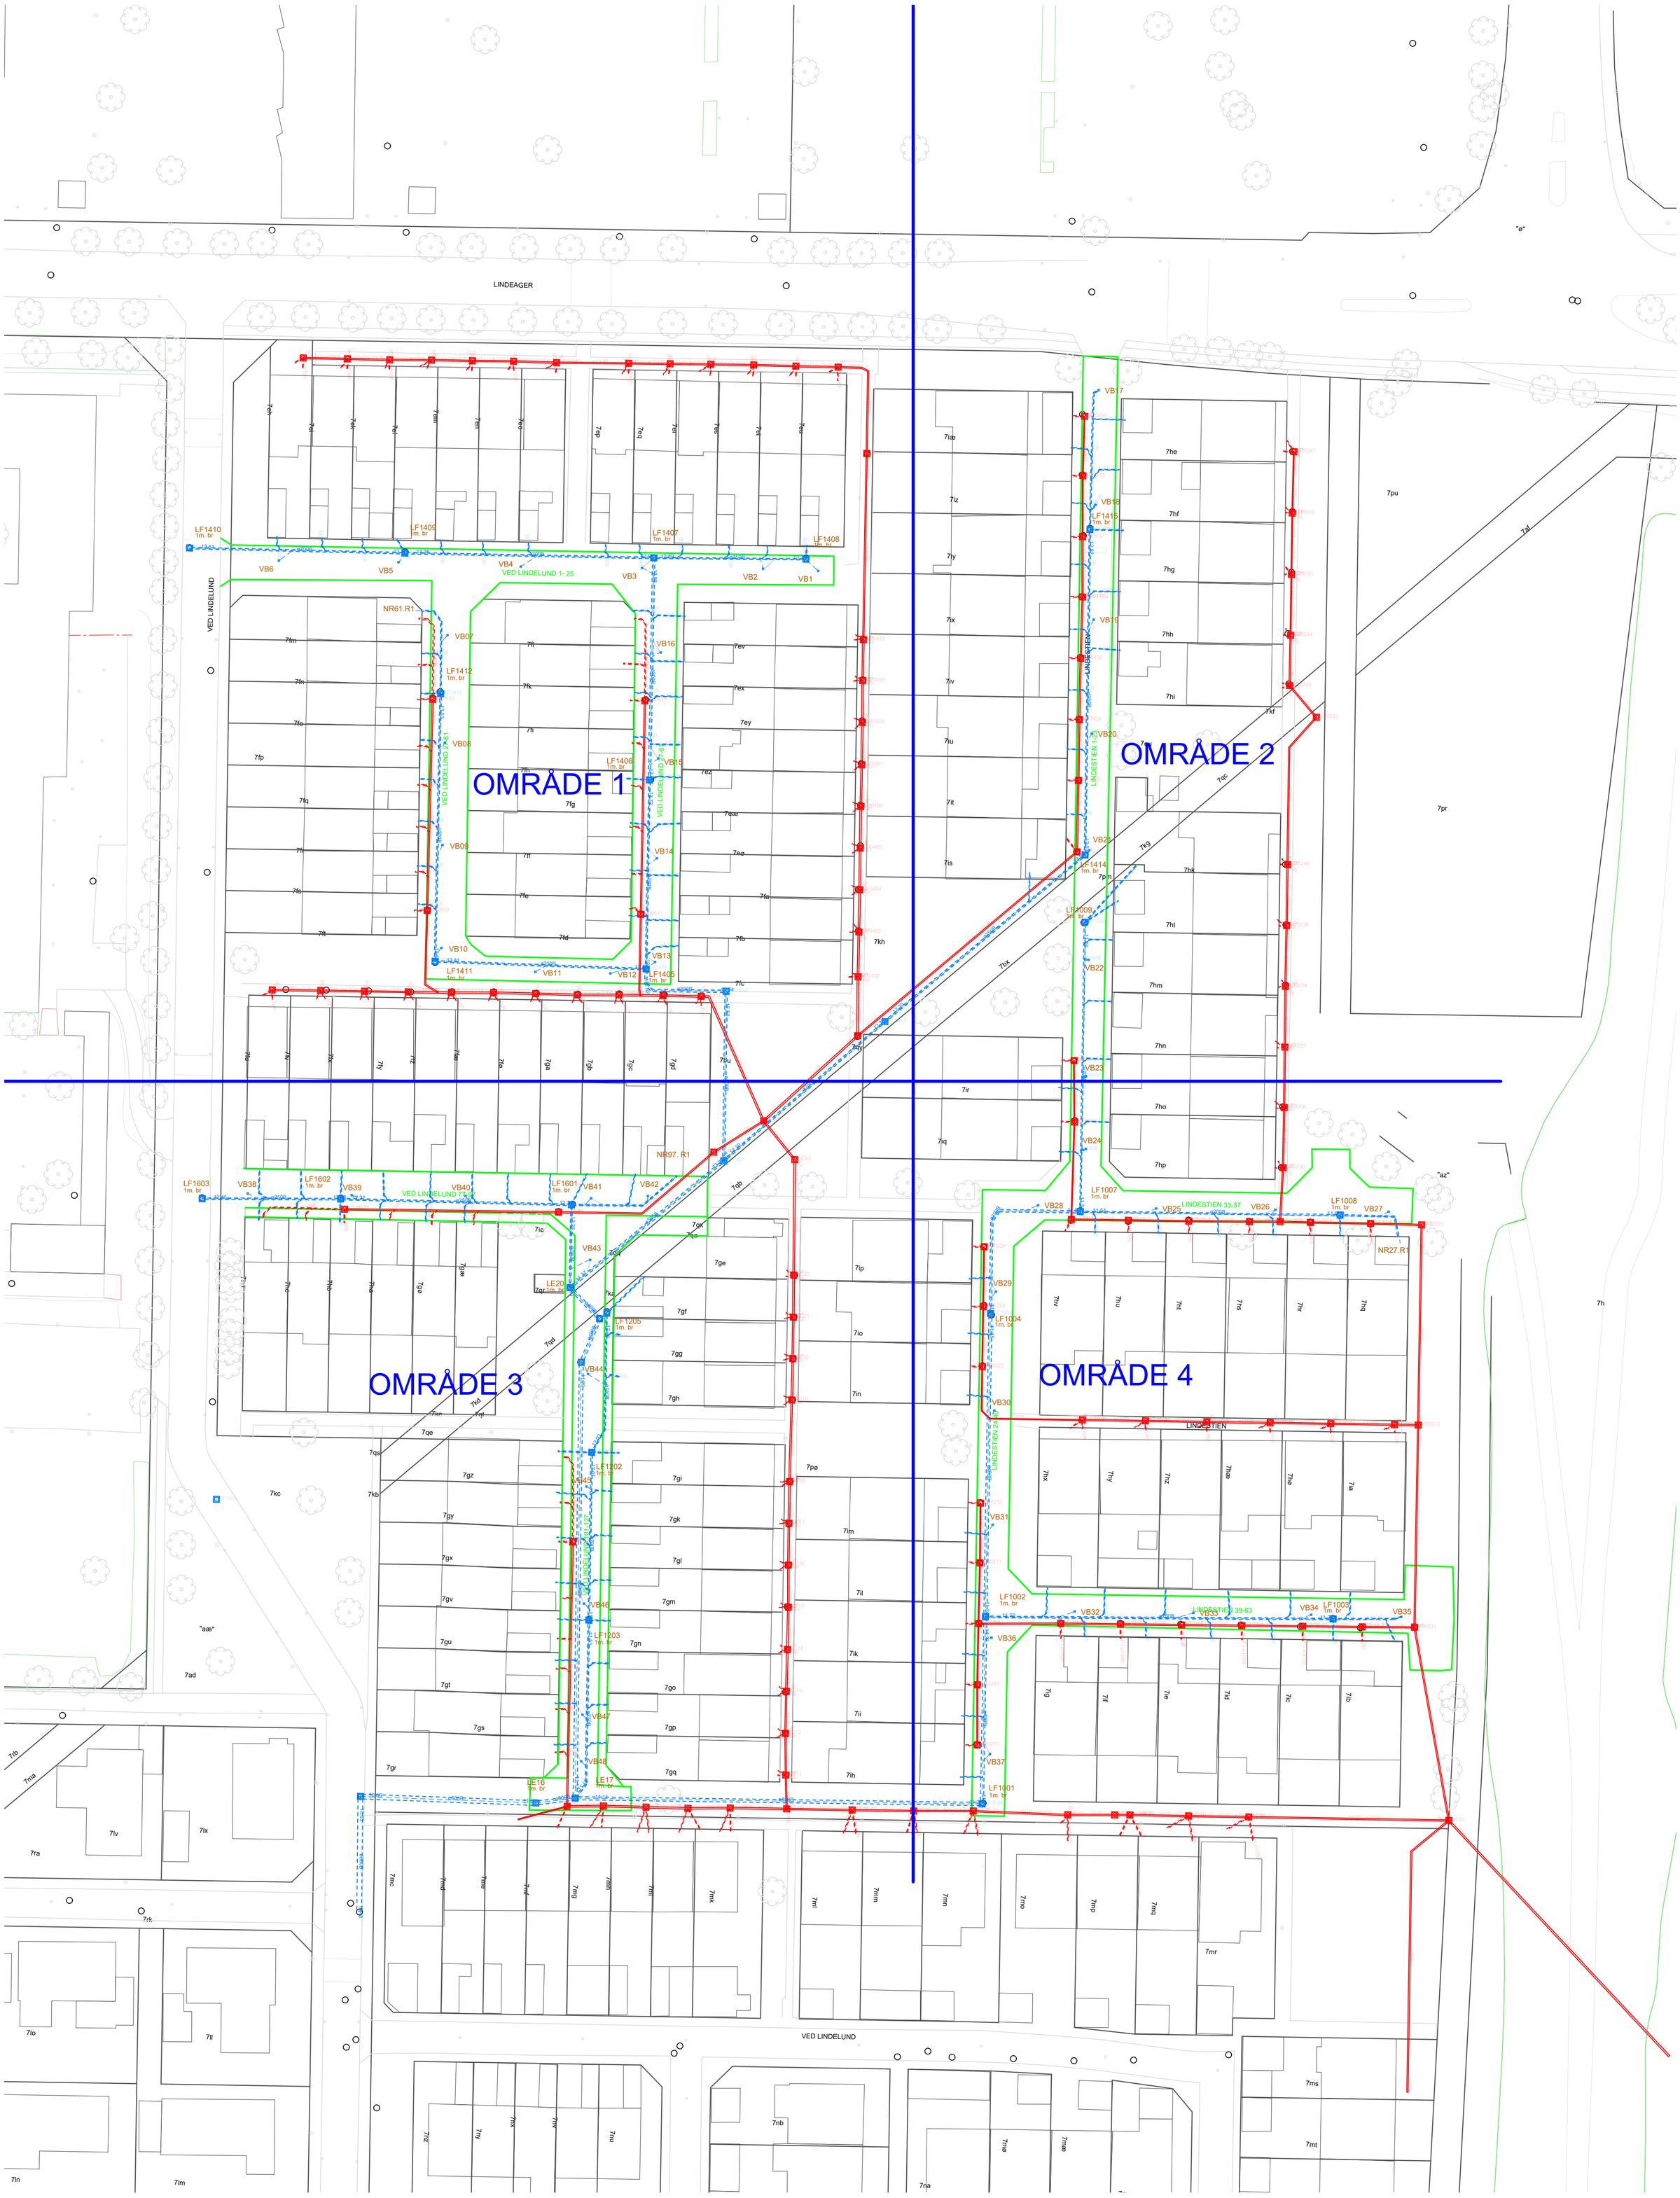

Signaturforklaring:

- Område indeling
- Regnvand
- Spildevand
- Entreprise afgrænsning
- BRN — Regnvandsbrønd
- BRN — Regnvandsbrønd
- BRN — Regnvandsbrønd
- VB — Vejbrønd
- BRNXX — Brøndnr

Note:
Alle mål kontrolleres på stedet

A	BRØND NR. TILFØJET, TILRETTET EFTER TV, SIGNATUR TILFØJET	19.05.2022	SLA	AAM
REV:	REV BESKRIVELSE:	VERSIONSDATO:	SIGN:	GODK:

OVERSIGTSPLAN, KLOAK

I21070_N103_ZKLOAK | A

TERRÆN		SIGN:	AAM
EKSISTERENDE FORHOLD		GODKENDT AF:	PKH
SAGS-NR: I21070		MÅL:	1:500
		FØRSTE UDGIVELSESDATO:	2022-01-20

VIRKOSMHEDSPROJEKTNAVN:	GRLI-Renovering af veje, Ved Lindelund, 2605 Brøndby	VIRKOSMHED PROJEKT ID:	
BYGHERRE:	GF Lindehave, Ved Lindelund , 2605 Brøndby		
FILNAVN:	I21070_F1_N103_ZKLOAK.dwg		

● INGENIØRER: HARTVIG CONSULT Lykkegårdsvej 15 DK-4000 Roskilde E-mail: hc@hartvigconsult.dk Tlf.: +4546325952

© Copyright: Hartvig Consult ApS